


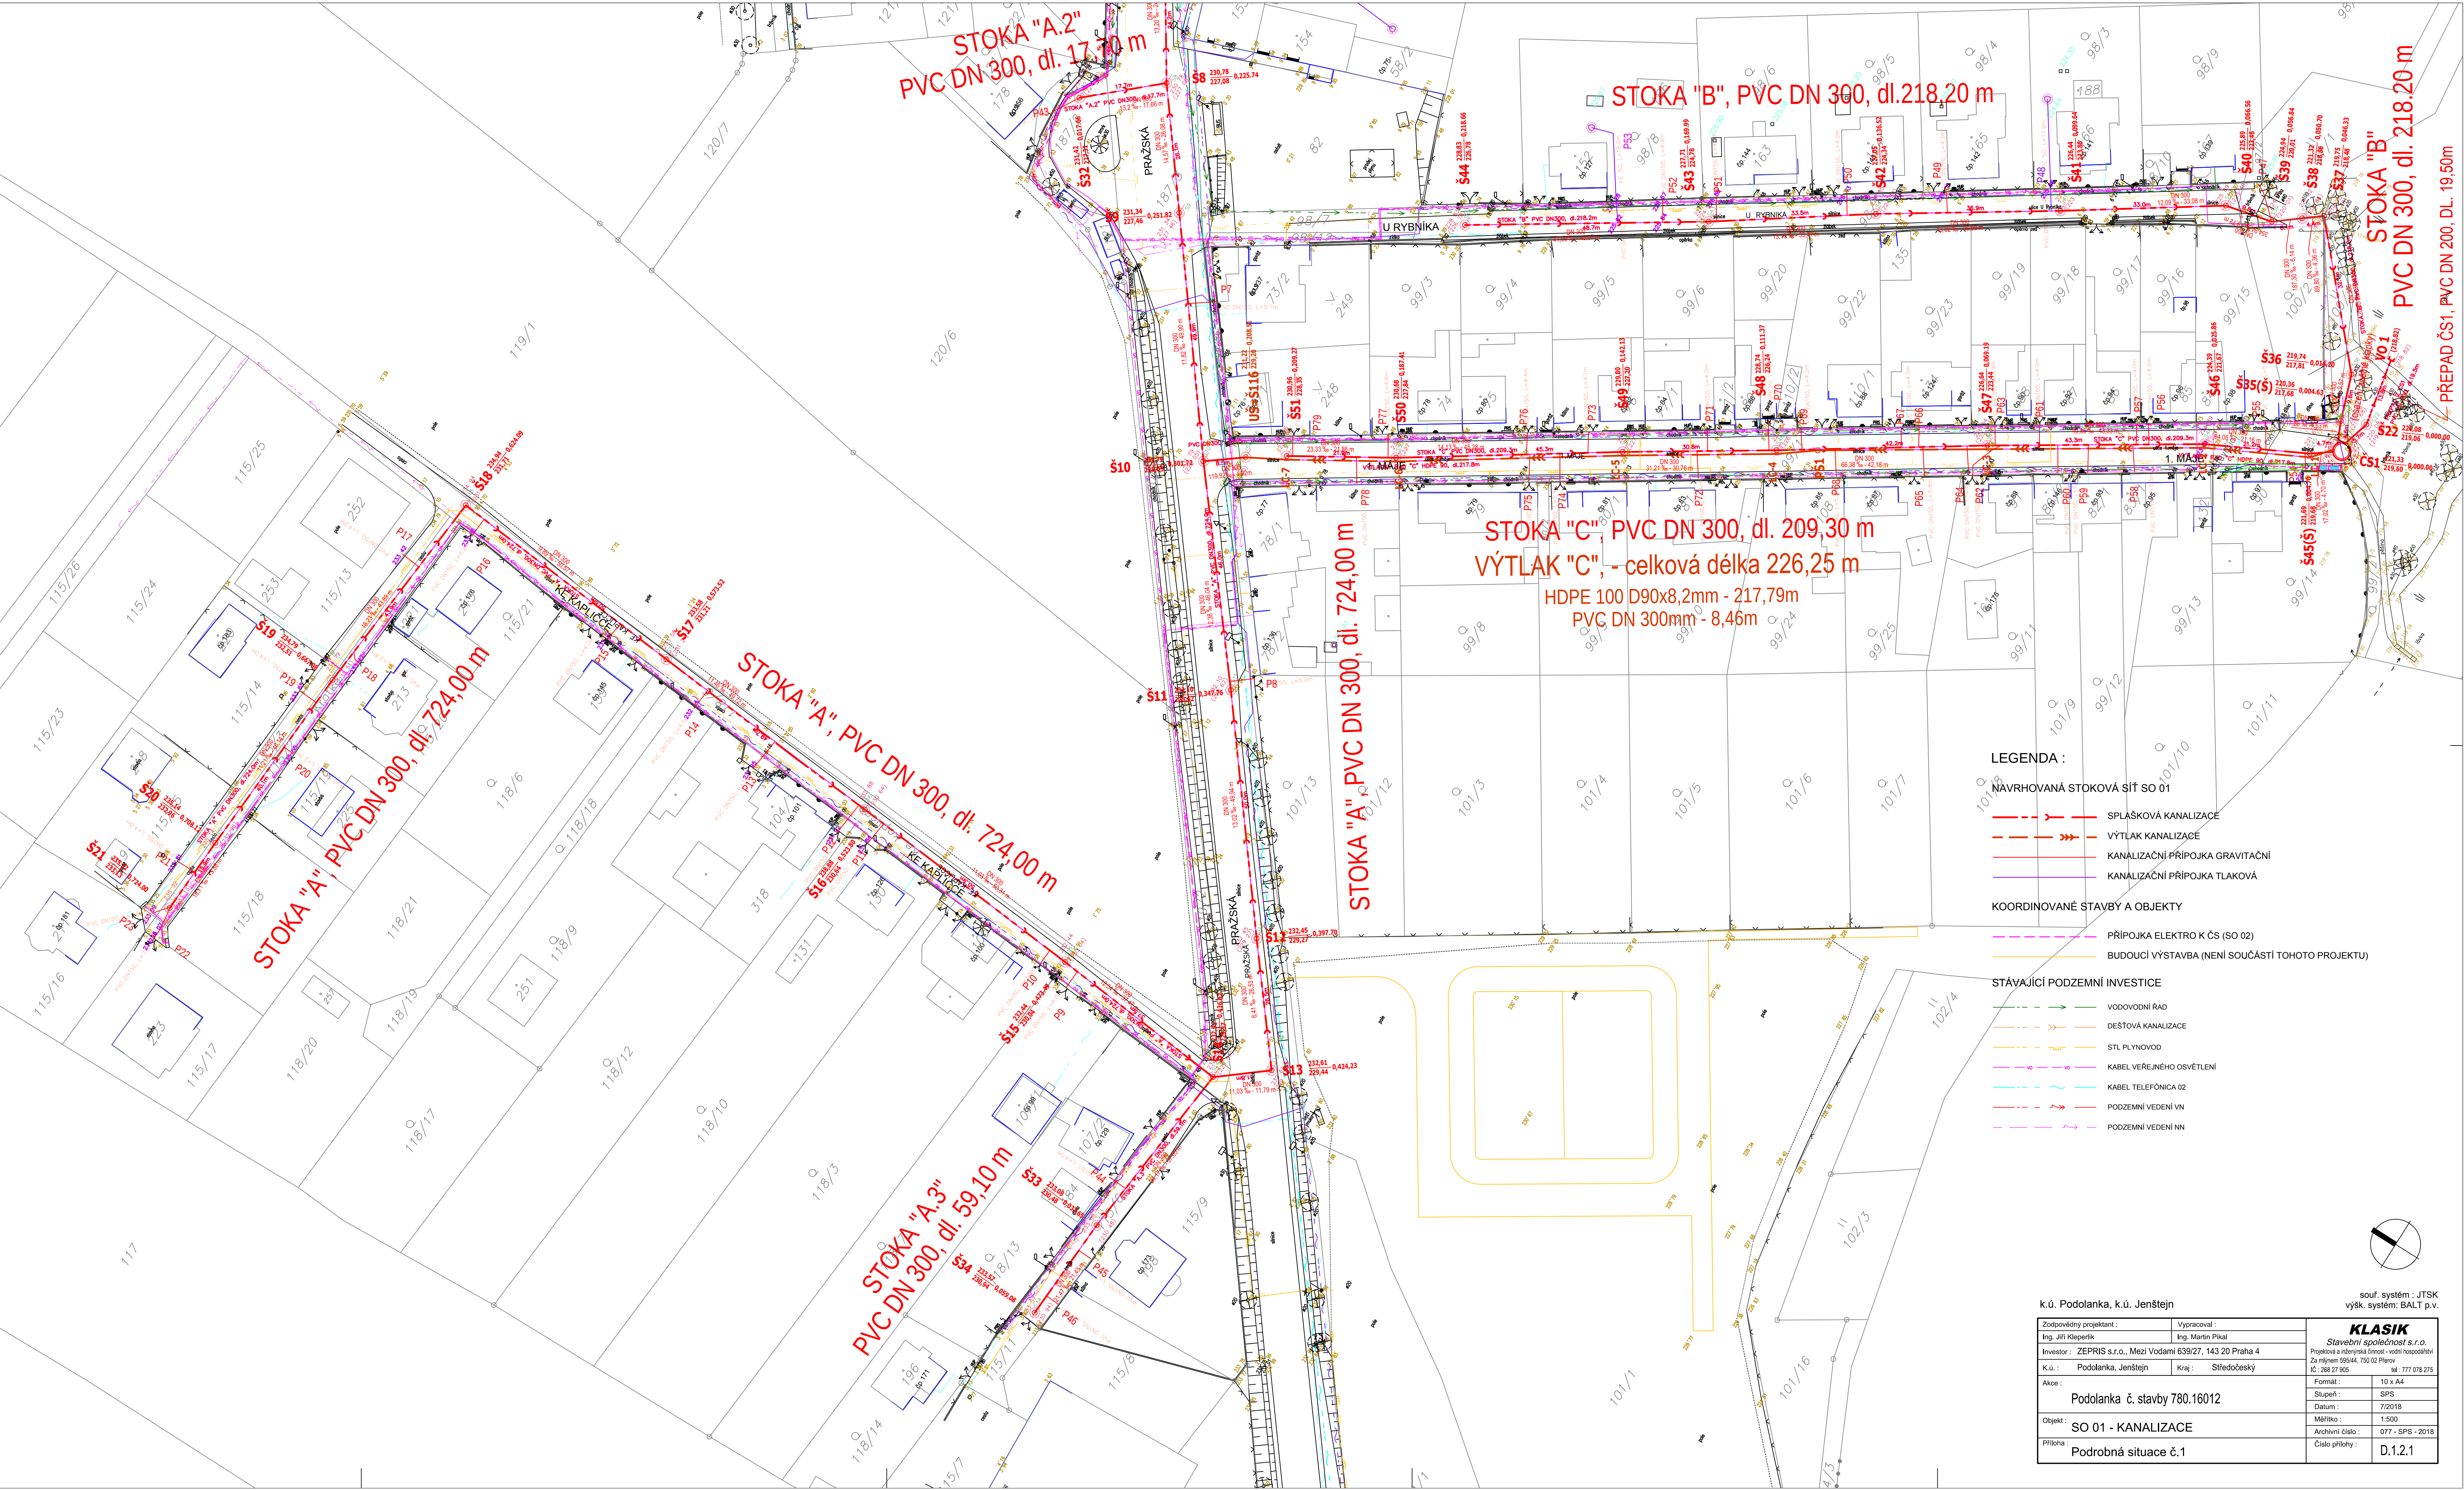

- LEGENDA :
- NAVRHOVANÁ STOKOVÁ SÍŤ SO 01
- SPLAŠKOVÁ KANALIZACE
 - VÝTLAK KANALIZACE
 - KANALIZAČNÍ PŘÍPOJKA GRAVITAČNÍ
 - KANALIZAČNÍ PŘÍPOJKA TLAKOVÁ
- KOORDINOVANÉ STAVBY A OBJEKTY
- PŘÍPOJKA ELEKTRO K ČS (SO 02)
 - BUDOUCÍ VÝSTAVBA (NENÍ SOUČÁSTÍ TOHOTO PROJEKTU)
- STÁVAJÍCÍ PODZEMNÍ INVESTICE
- VODOVODNÍ RAD
 - DEŠŤOVÁ KANALIZACE
 - STL PLYNOVOD
 - KABEL VEŘEJNÉHO OSVĚTLENÍ
 - KABEL TELEFONICA 02
 - PODZEMNÍ VEDENÍ VN
 - PODZEMNÍ VEDENÍ NN

k.ú. Podolanka, k.ú. Jenštejn		souř. systém : JTSK výšk. systém: BALT p.v.	
Zodpovědný projektant :	Ing. Jiří Kleperlík	Vypracoval :	Ing. Martin Píkal
Investor :	ZEPRIS s.r.o., Mezi Vodami 639/27, 143 20 Praha 4		
K.ú. :	Podolanka, Jenštejn	Kraj :	Středočeský
Podolanka č. stavby 780.16012		Formát :	10 x A4
Objekt :		Stupeň :	SPS
Příloha :		Datum :	7/2018
Podrobná situace č.1		Měřítko :	1:500
		Archivní číslo :	077 - SPS - 2018
		Číslo přílohy :	D.12.1